

PROTOKOL O ZÁVĚREČNÉ TECHNICKÉ PROHLÍDCE VODOHOSPODÁŘSKÉHO DÍLA

Název stavby: „Vodovod, splašková kanalizace a přípojky k p.č. 3971, k.ú. Tuřany“ SO 02 – Splašková kanalizace k.ú. Tuřany, parc. č.: 46 KÓD Projektu: STAVBA-2024-000001		
Vodoprávní povolení stavby č. j.: MMB/O195905/2023	ze dne: 24. 4. 2023	vydal: Magistrát města Brna, OVLHZ, Ing. Černá
Popis zařízení: Prodloužení splaškové kanalizace pro veřejnou potřebu ve městě Brně při ulici Karkulínova. Splašková kanalizace - Š 810655 (st.) – Š 1955909 – potrubí z obetonované keramiky DN 300, dl. 14,00 m, - revizních šachet: 1 ks, - kanalizační přípojky: 1 ks.		
Stavebník (včetně adresy sídla, tel., apod.): Ing. Christo Terziev Borová 15 644 00 Brno nar. 14. 10. 1963 zastoupený Ing. Jaroslav Babák, Chaloupkova 14, 624 00 Brno, IČO 633 86 054		
Odchytky od projektu a jejich důvody: 		
Dodatečně požadované práce: 		
Zahájení prací: 12/2023	Ukončení prací: 12/2023	Zhodnocení jakosti provedených prací: velmi dobrá

Dohoda o zajištění staveniště tak, aby nedošlo k poškození vodohospodářského díla:

Soupis drobných vad a nedodělků:

Termín odstranění:

Soupis dokumentace předané budoucímu provozovateli:

- ☐ Rozhodnutí o vodoprávním povolení stavby č.j. MMB/0195905/2023 ze dne 24. 4. 2023.
- ☐ Geodetické zaměření včetně technické zprávy, situace, výpis geodetických souřadnic bodů, podélného profilu včetně digitálního nosiče.
- ☐ Protokoly o revizi stoky a přípojky TV kamerou včetně digitálního nosiče, diagnostické vyhodnocení pracovníky Brněnských vodáren kanalizací, a.s.
- ☒ Zkušební protokoly o vodotěsnosti kanalizace v celém rozsahu stavby.
- ☐ Záznamy o revizi kanalizace pracovníkem Brněnských vodáren a kanalizací, a.s. (kontrola uložení potrubí před zásypem, závěrečná kontrola revizních šachet).
- ☐ Přípojkový list K1.
- ☐ Opravená dokumentace skutečného provedení.

Ukončení technické prohlídky:

04. 06. 2024


záruka do:

04. 06. 2029 (60 měsíců)

Prohlídkou bylo zjištěno, že provedené práce odpovídají schválené projektové dokumentaci včetně dodatků. Odchytky od projektu byly zpracovány v dokumentaci skutečného provedení a byly odsouhlaseny stavebníkem, projektantem a budoucím provozovatelem.

Stavebník se zavazuje, že v případě poruchy kanalizace v záruce zajistí na výzvu provozovatele neprodleně práce na opravě stoky v co nejkratším termínu.

Budoucí provozovatel souhlasí s vydáním kolaudačního souhlasu, tj. povolení užívání vodohospodářského díla.

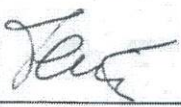	Organizace	Jméno zástupce	Podpis
Stavebník (podle vodoprávního povolení):	Ing. Christo Terziev Borová 15 644 00 Brno nar. 14. 10. 1963	Ing. Terziev	
Projektant:	Ing. Jaroslav Babák Chaloupkova 14 624 00 Brno IČO 633 86 054	Ing. Babák	
Generální dodavatel a dodavatel kanalizace:	Montáže vodovodů Rusňák s.r.o. Křížíkova 1566/19 612 00 Brno IČO 293 62 181	p. Rusňák	
Budoucí provozovatel:	Brněnské vodárny a kanalizace a.s. Pisárcká 555/1a 603 00 Brno	Ing. Bakrlík	
poznámka:			

PROTOKOL O ZÁVĚREČNÉ TECHNICKÉ PROHLÍDCE VODOHOSPODÁŘSKÉHO DÍLA

Název stavby:

Vodovodní řad
napojený na stávající v ul. Karkulínova

Vodoprávní povolení stavby č.j.: MMB/0196905/2023

ze dne: 24.04. 2023

vydal: MMB-OVLHZ

Popis zařízení:

Vodovodní řad DN 100 z tvárné litiny
délka: 8,66 m

Stavebník (včetně adresy sídla, tel., apod.): Ing. Christo Terziev, nar. 14.10.1963, bytem Borová 15, 644 00 Brno,
zast. Ing. Jaroslav Babák, IČO: 63386054, Chaloupkova 14, 624 00 Brno

Odchyly od projektu a jejich důvody:

Dodatečně požadované práce:

Zahájení prací: 12/2023

Ukončení prací: 12/2023

Zhodnocení jakosti provedených prací:

dobrá

Dohoda o zajištění staveniště tak, aby nedošlo k poškození vodo hospodářského díla:

Do doby dokončení terénních úprav ručí za stav a funkčnost armatur investitor. Investitor dále zajistí přístup provozovateli ke všem armaturám. Investitor zabezpečí veškeré armatury proti poškození.



Soupis drobných vad a nedodělků:

Termín odstranění:


Soupis dokumentace předané budoucímu provozovateli:

- ☐ Rozhodnutí o vodoprávním povolení stavby
- ☐ Dokumentace skutečného provedení včetně kladecského schématu
- ☐ Geodetické zaměření včetně technické zprávy, situace, výkresu podélného profilu (i v digitální podobě na CD)
- ☐ Záznam o hlavní tlakové zkoušce vodovodního řadu
- ☐ Záznam o kontrole ovladatelnosti armatur
- ☐ Potvrzení akreditované laboratoře o zdravotní nezávadnosti vody

Ukončení technické prohlídky:	27.06.2024	Záruka do:	27.06.2027
Prohlídkou bylo zjištěno, že provedené práce odpovídají schválené projektové dokumentaci včetně dodatků. Odchytky od projektu byly zpracovány v dokumentaci skutečného provedení a byly odsouhlaseny stavebníkem, projektantem a budoucím provozovatelem.			
Stavebník se zavazuje, že v případě poruchy vodovodu v záruce zajistí na výzvu provozovatele neprodleně práce na opravě vodovodu a obnovení dodávek vody v co nejkratším termínu.			
Budoucí provozovatel souhlasí s vydáním povolení užívání díla.			
Vodovod bude zprovozněn po kolaudaci a po smluvním zajištění provozování díla mezi vlastníkem a provozovatelem.			

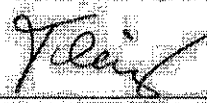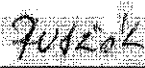	Organizace	Jméno zástupce	Podpis
Stavebník (podle vodoprávního povolení):		TERZIEV CHRISTO	
Projektant:			
Generální dodavatel:			
Dodavatel vodovodu:			
Budoucí provozovatel:	Brněnské vodárny a kanalizace, a.s. Pisárecká 555/1a, Pisárky 603 00 Brno	p. Miroslav Čermák	

Poznámka:

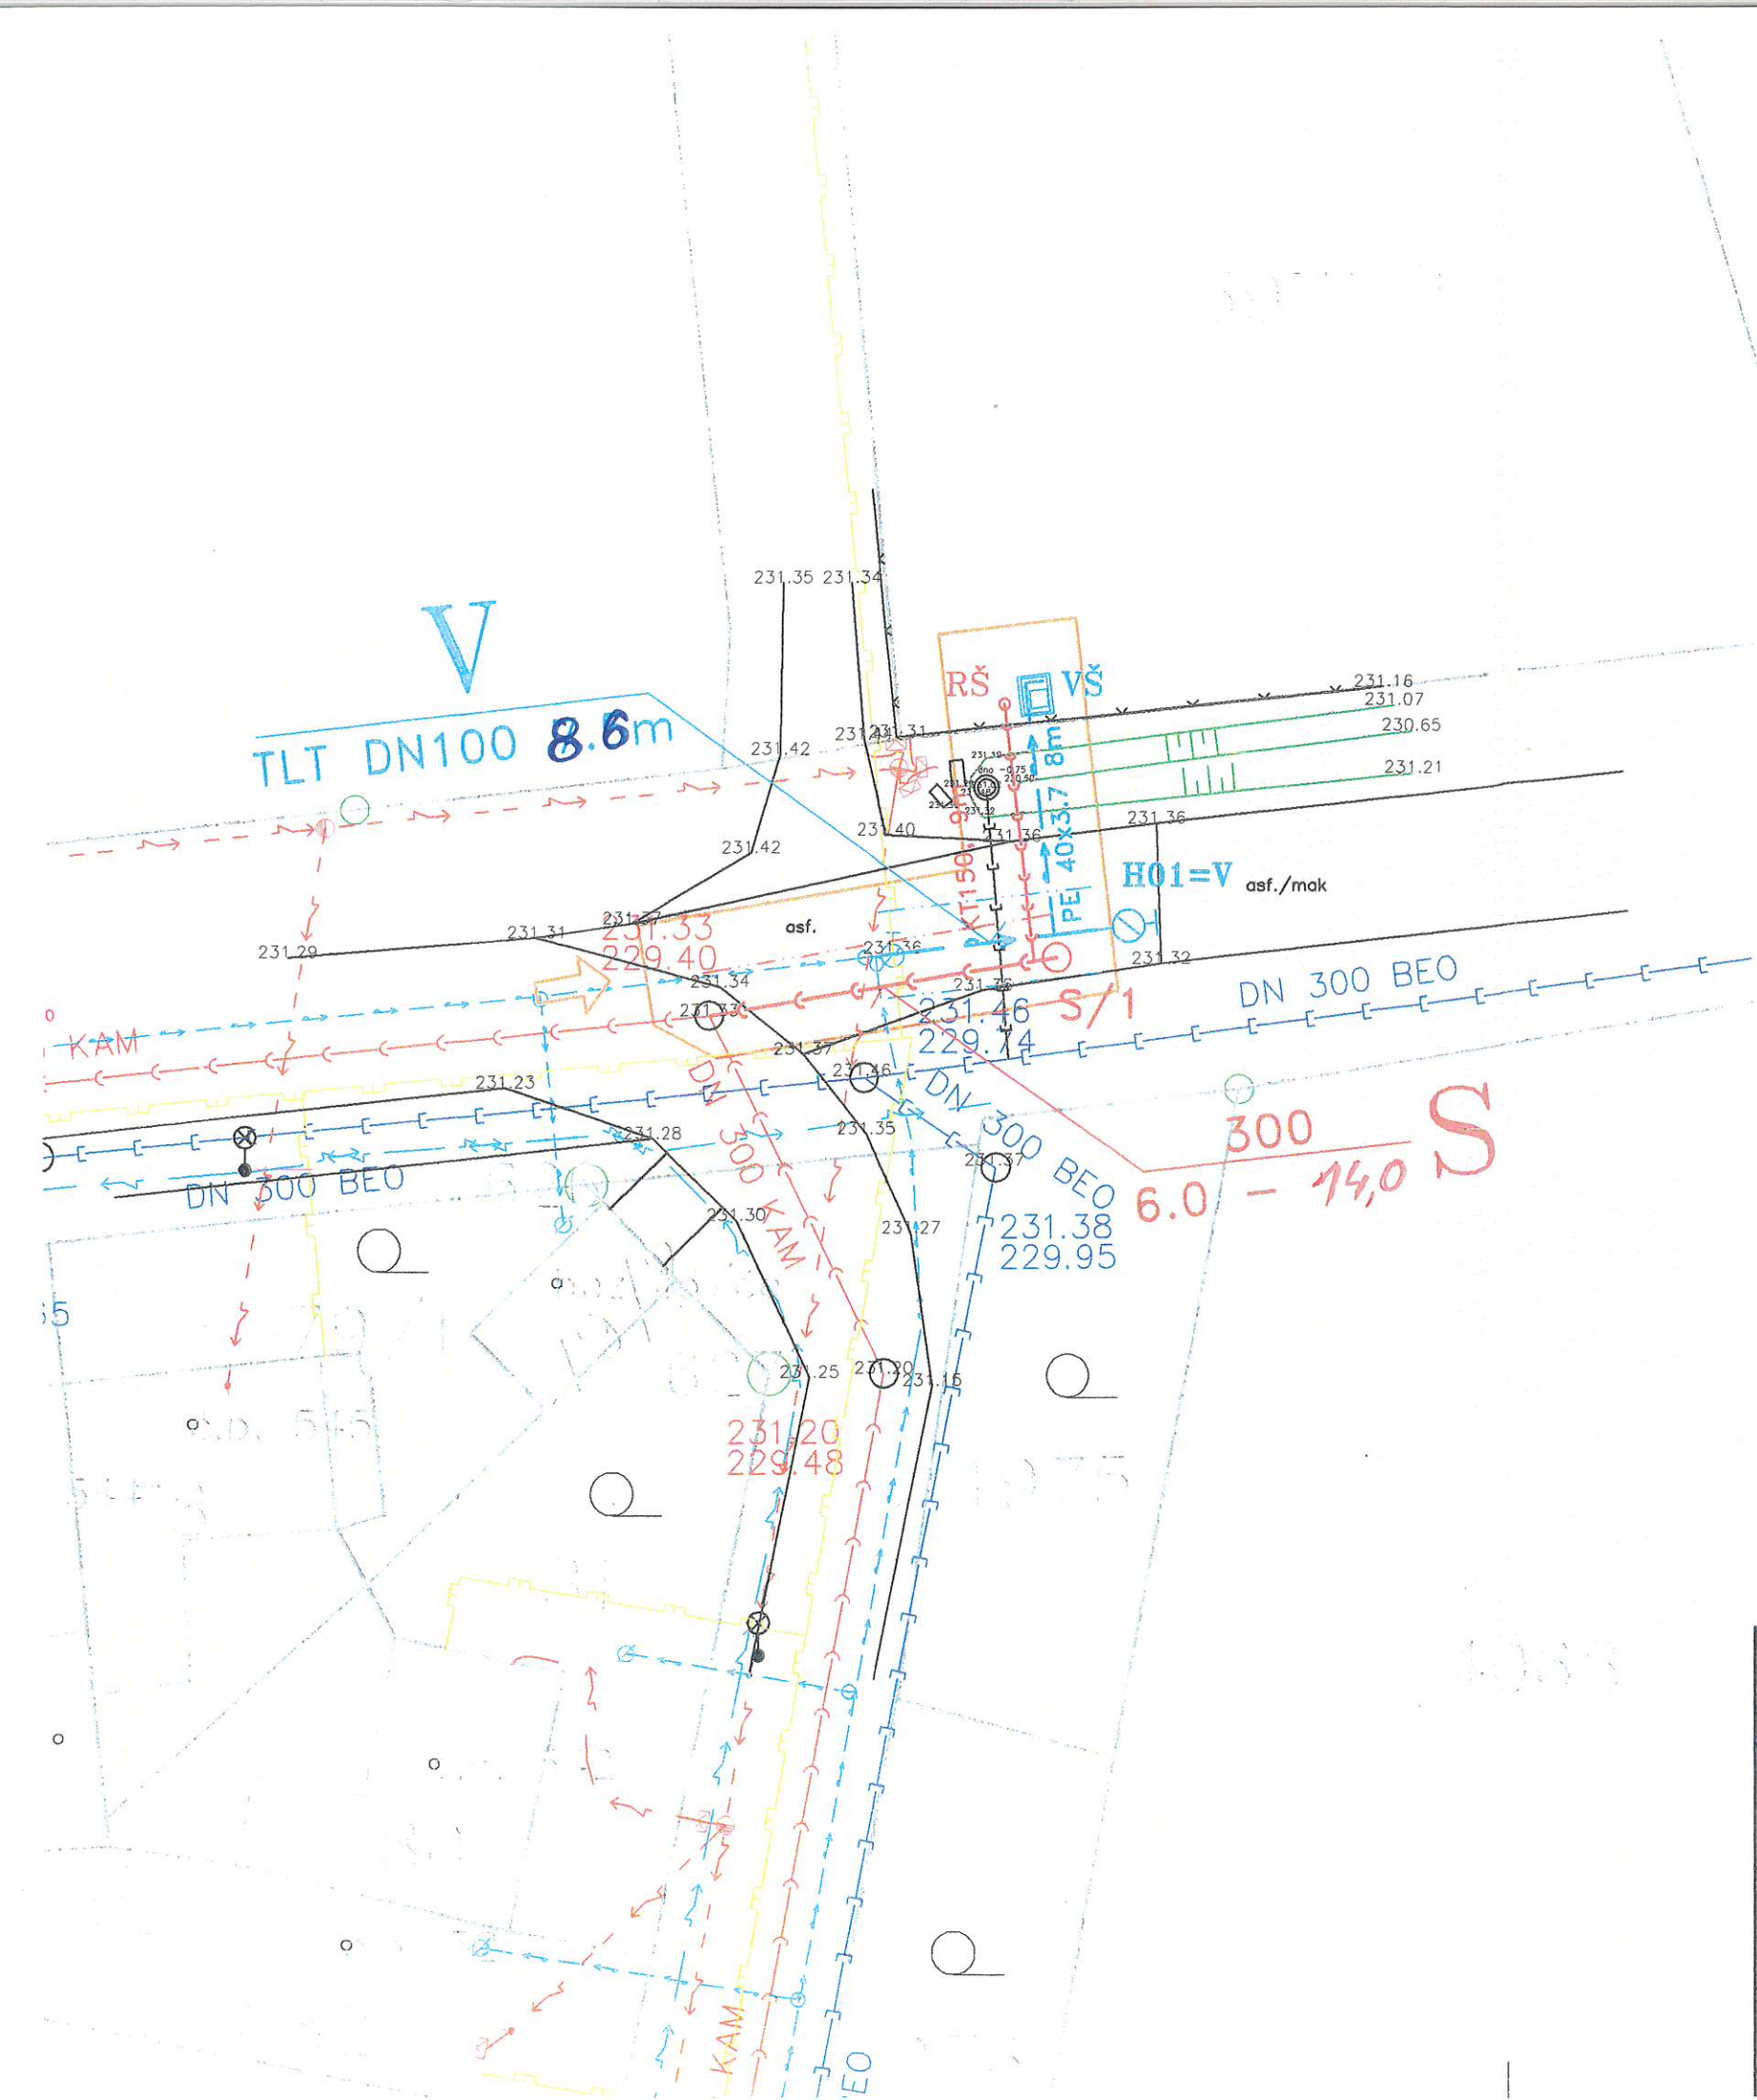

Dokumentace skutečného
provedení stavby

Montáže vodovodů Rusňák s.r.o.
Křižíkova 19, 612 00 Brno
IČ: 29362181, DIČ: CZ29362181
tel.: 602 53 57 58

Ing. JAROSLAV BABÁK
pro stavební inženýring
J. Babák

LEGENDA:

- | | |
|------------------------------|------------------------------|
| NAVRŽENÉ: | STÁVAJÍCÍ: |
| —●—●—●— SPLAŠKOVÁ KANALIZACE | —●—●—●— VODOVOD |
| —●—●—●— SPLAŠKOVÁ PŘÍPOJKA | —●—●—●— SPLAŠKOVÁ KANALIZACE |
| —●—●—●— VODOVOD | —●—●—●— DEŠŤOVÁ KANALIZACE |
| —●—●—●— VODOVODNÍ PŘÍPOJKA | —●—●—●— DEŠŤOVÁ PŘÍPOJKA |
| | —●—●—●— PLYNOVOD NTL |
| | —●—●—●— NADZEMNÍ NN |
| | —●—●—●— KABEL VO |

MAXIMÁLNÍ DOČASNÝ ZÁBOR, HRANICE DOTČENÉHO ÚZEMÍ
PŘÍJEZD NA STAVENIŠTĚ

ZODP. PROJEKTANT ING. J. BABÁK	HIP .	VYPRACOVAL ING. J. BABÁK	ZAK. ČÍSLO .	Ing. Jaroslav BABÁK 608 800 788, jara.babak@atlas.cz	
MÍSTO STAVBY: BRNO, KARKULÍNOVA		OKRES: BRNO – MĚSTO		projekce, inženýring vodohospodářských staveb	
INVESTOR: Ing. Christo Terziev, Borova 297/15, 644 00 Brno					
AKCE: VODOVOD, SPLAŠKOVÁ KANALIZACE A PŘÍPOJKY K P.Č. 3971, K.Ú. TUŘANY				STUPEŇ: SPOLEČNÉ POVOLENÍ	ČÍSLO PARÉ: 
				DATUM: 07/2022	
OBJEKT: .					
PŘÍLOHA: SITUACE KOORDINAČNÍ				MĚŘÍTKO: 1:250	Č. PŘÍLOHY: C.3


PROTOKOL K1 o technické prohlídce kanalizační přípojky

Název stavby	VODOVOD, SPLAŠKOVÁ KANALIZACE A PŘÍPOJKY K P.Č. 3971, K.Ú. TUŘANY	Číslo stavby	
Ulice	Karkulínova	č.o.	č.p.
Katastrální území	Tuřany	parcelní číslo	3971/1
Jméno a adresa vlastníka			


Technické údaje kanalizační přípojky		Charakter přípojky		novostavba	rekonstrukce	oprava	*)
Profil přípojky DN150		Systém kanalizace		splašková	dešťová	jednotná	*)
Celková délka vyměněného potrubí		9.39m		z toho délka přípojky pod veř. prostranstvím			8.07m
Materiál přípojky		kamenina	beton	sklolaminát	PVC		*)
Způsob připojení na stoku		odbočka z potrubí		odvrt na potrubí			*)
Způsob připojení na vnitřní rozvod		manžeta	přechodka	ztracená šachta	v hrdle		*)
Umístění revizní šachty		v zahradě	v předzahradce	v domě	před domem	bez rev.šachty	*)

Nákres skutečného provedení přípojky

Situace : plnou čarou je zakreslen úsek, který byl vyměněn
přerušovanou čarou je zakreslen známý nebo předpokládaný průběh části potrubí, která nebyla měněna

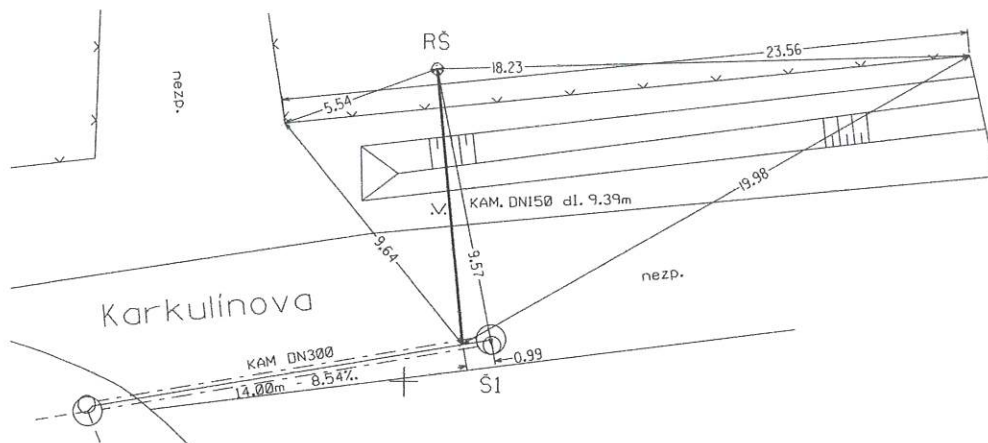

Podélný profil:

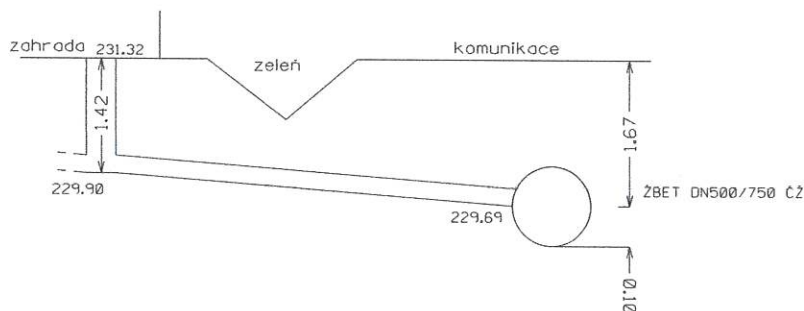

*) správný údaj označte - zakroužkujte

Za správnost provedení a zakreslení přípojky odpovídá :

.....
datum, jméno a razítko firmy

Kontrolu přípojky před zasypaním za BVK a.s. provádí:

.....
datum a podpis